

Indice de classement B.R.G.M.	B.R.G.M. Dossier de CAVITE NATURELLE		Département <i>Pyrénées Atlantiques</i>
	Dénomination <i>OYHAN BELTZA</i>	<i>Oi-1</i>	Commune <i>St-Jés</i>
Feuille IGN 1/50000	Synonymie	Région naturelle <i>2. phénicienne</i>	Indice de class. administratif <i>64 492</i>
N° d'enregistrement au fichier central	Bassin hydrographique (superficiel)	sous-bassin	
N° d'inventaire départemental	Nature de la cavité <i>Grotte</i>	Dimensions de l'orifice <i>2.0m x 1.0m</i>	Propriétaire <i>Commune</i>
	<i>N</i>	<i>112</i> cote } extrêmes atteintes par rapport à l'orifice distance }	Nom
	Symbole	Développement total	Adresse

SITUATION (d'après observations directes du rédacteur/bibliographie)

Feuille IGN *A. 20. 1. 5. 5* numérotation IGN *Huitième n°*

Type : 1922 en courbes/1889 en hachures (E.M.)/ M. militaire (quadrillage UTM)

Echelle : 1/50000 / 1/25000 / 1/20000 / 1/10000 / 1/5000

Cavité située/non située sur feuille IGN/E.M., à l'échelle du

Coordonnées Lambert (Zone.....) UTM (Zone.....)
de l'orifice principal

X : *328*

Y : *90*

Altitude de l'orifice, d'après carte/repère

Précision EPD / ENG / RNG

Nature du repère et mode de raccordement

Repérage, moyens d'accès, cadre géomorphologique

Cavité voisine ou pouvant faciliter le repérage

CROQUIS DE SITUATION

préciser l'échelle et l'orientation

GEOLOGIE

Carte géologique : feuille *20. 1. 5. 5* n° Echelle

Terrain dans lequel s'ouvre la cavité (d'après carte/observation directe/bibliographie/.....)

NATURE LITHOLOGIQUE

NIVEAU STRATIGRAPHIQUE

Facteurs géologiques de localisation

Observations géologiques effectuées dans la cavité

HYDROGEOLOGIE

En surface : l'orifice fonctionne/ne fonctionne pas/comme résurgence/perle/pérenne/temporaire

En profondeur : présence/absence/d'eau/courante/stagnante/pérenne/temporaire/de neige/de glace

Caractéristiques des écoulements, ou des plans d'eau, observés (situation dans la cavité, débit, durée, température et mesures physiques diverses, chimie, bactériologie.....)

Système (ou réseau) hydrogéologique auquel la cavité paraît devoir être rattachée

Relation démontrée/présumée avec un/plusieurs perle(s) d'eau de surface - Désignation

Relation démontrée/présumée avec un/plusieurs écoulement(s) souterrain(s) - Désignation

Relation démontrée/présumée avec une/plusieurs résurgence(s) - Désignation

Renvoi à dossier de source/dossier de cavité naturelle/intercalaire coloration - N°

Mode de formation de la cavité, paléohydrologie, remplissages

Oyambeltze
Oyambeltche

(gr.)

Oy 101

S. Michel

308 71

90 70

1170

S. J. P. 1346 (7)

1

252

715 (an. top) + 1244 (atych 1981) + 120

200

Agel = 2079

+ 1804. x. = 2260

1510

ASA T: 1967 - ZG 1970-75, GSHP 1950

Carst 4 = 17 (Plan)

Ikarzgalah no 8 = 91 (Bt. ell.)

7 = 43 - (Mpleom. ch. it)

Jacques CHAUVIN

Reims le 30/11/86

8 rue Jeanne d'Arc

51100 REIMS

Cher Jean-Pierre,

Voici les explications pour OTANBELTZ:

J'ai localisé exactement les inscriptions ou autres "matériel" sur la Topo.
Je pense que cette localisation est juste (emplacement points hors de la topo).
Seule remarque, l'axe A/D est à déplacer →

flèche rouge:

Elles marquent des départs de galeries:

Au point 32 et P6 il s'agit de puits (-10m) très étroits qui sont d'ailleurs très
ou distants (sans cette galerie j'ai trouvé: collemelle, miphagus (petit) et un planis).
Dans tout ce réseau il n'y a aucune trace d'ours: il faut enlever sur une quinzaine
de mètres pour y accéder: risque d'effondrement.

L'autre flèche rouge près de l'entrée:

Il s'agit du départ de la galerie de l'ours brun. (30 à 50 m de réseau) très difficilement
pénétrable: oppo très malaisé, étroites. Au départ de ce réseau j'ai trouvé le réseau de
l'ours brun. Le squelette tout entier j'ai vu il a été brisé par un éboulement. Il y avait
peut-être des ossements à comparer?

J'ai marqué l'opossum parce que j'ai passé la nuit mais sur le réseau j'ai renoncé à le faire.

En ce qui concerne le petit plan (H) je ne peux apporter aucune précision: j'en ai jamais eu.
C'est WILLIAM HAINAUT qui l'a trouvé et fouillé (femme). L'exploration marque fouille au
cours d'un travail datant plutôt d'une fouille. WILLIAM HAINAUT ne fait plus partie de
Z.G. mais quelqu'un peut sans doute le contacter à Bayonne. Je vois qu'il était accompagné
de José Aguirre qui lui pourrait peut-être donner des renseignements intéressants.

A part ça j'ai changé de boulot. Frédéric était comptable à la F.O.L. de la Rume et moi j'ai engagé comme responsable de service vacances (une suppression de poste de détail de l'éducation nationale les a obligés à perdre un salaire et c'est tout moi) le boulot que j'ai fait est autrement plus passionnant.

Enfin ça ennuie à Poques, on se sera sans doute et si c'est pas trop tard pour clot on pourra aller à OYANGELTZA. (et OLASCOA : qui donnent ses analyses).

Dans IKARTZALEAK n°2 qui devait sortir il y a 6 mois j'ai fait un article sur OYANGELTZA. Je me demande bien quand et si il va paraître.

Amis à toi et ta femme,

~~Frédéric~~
~~Frédéric~~

Amical toujours à tous les deux.

~~Frédéric~~

gr
Michel

11.6.80

rien conservé d'Oihanelekha. j'ai tout laissé à ZILKO GIZONAK.


Nous avons même établi un registre où déjà être mentionnés tous les vestiges archéol. et paléont. relevés dans la grotte. C'était à l'époque où le local était il me semble des Hebeudes. Nous avons même établi une classification par zone et par nature de l'objet à question. En conséquence et en théorie tout devrait être révisé...

Le seul document que j'ai en ma possession et le plan schématique établi par CLOT (sondage), dans la galerie proche de l'entrée.

GROTE OYHABELTZA

45 m de l'écurie à gauche.

orientation? (in approximation)

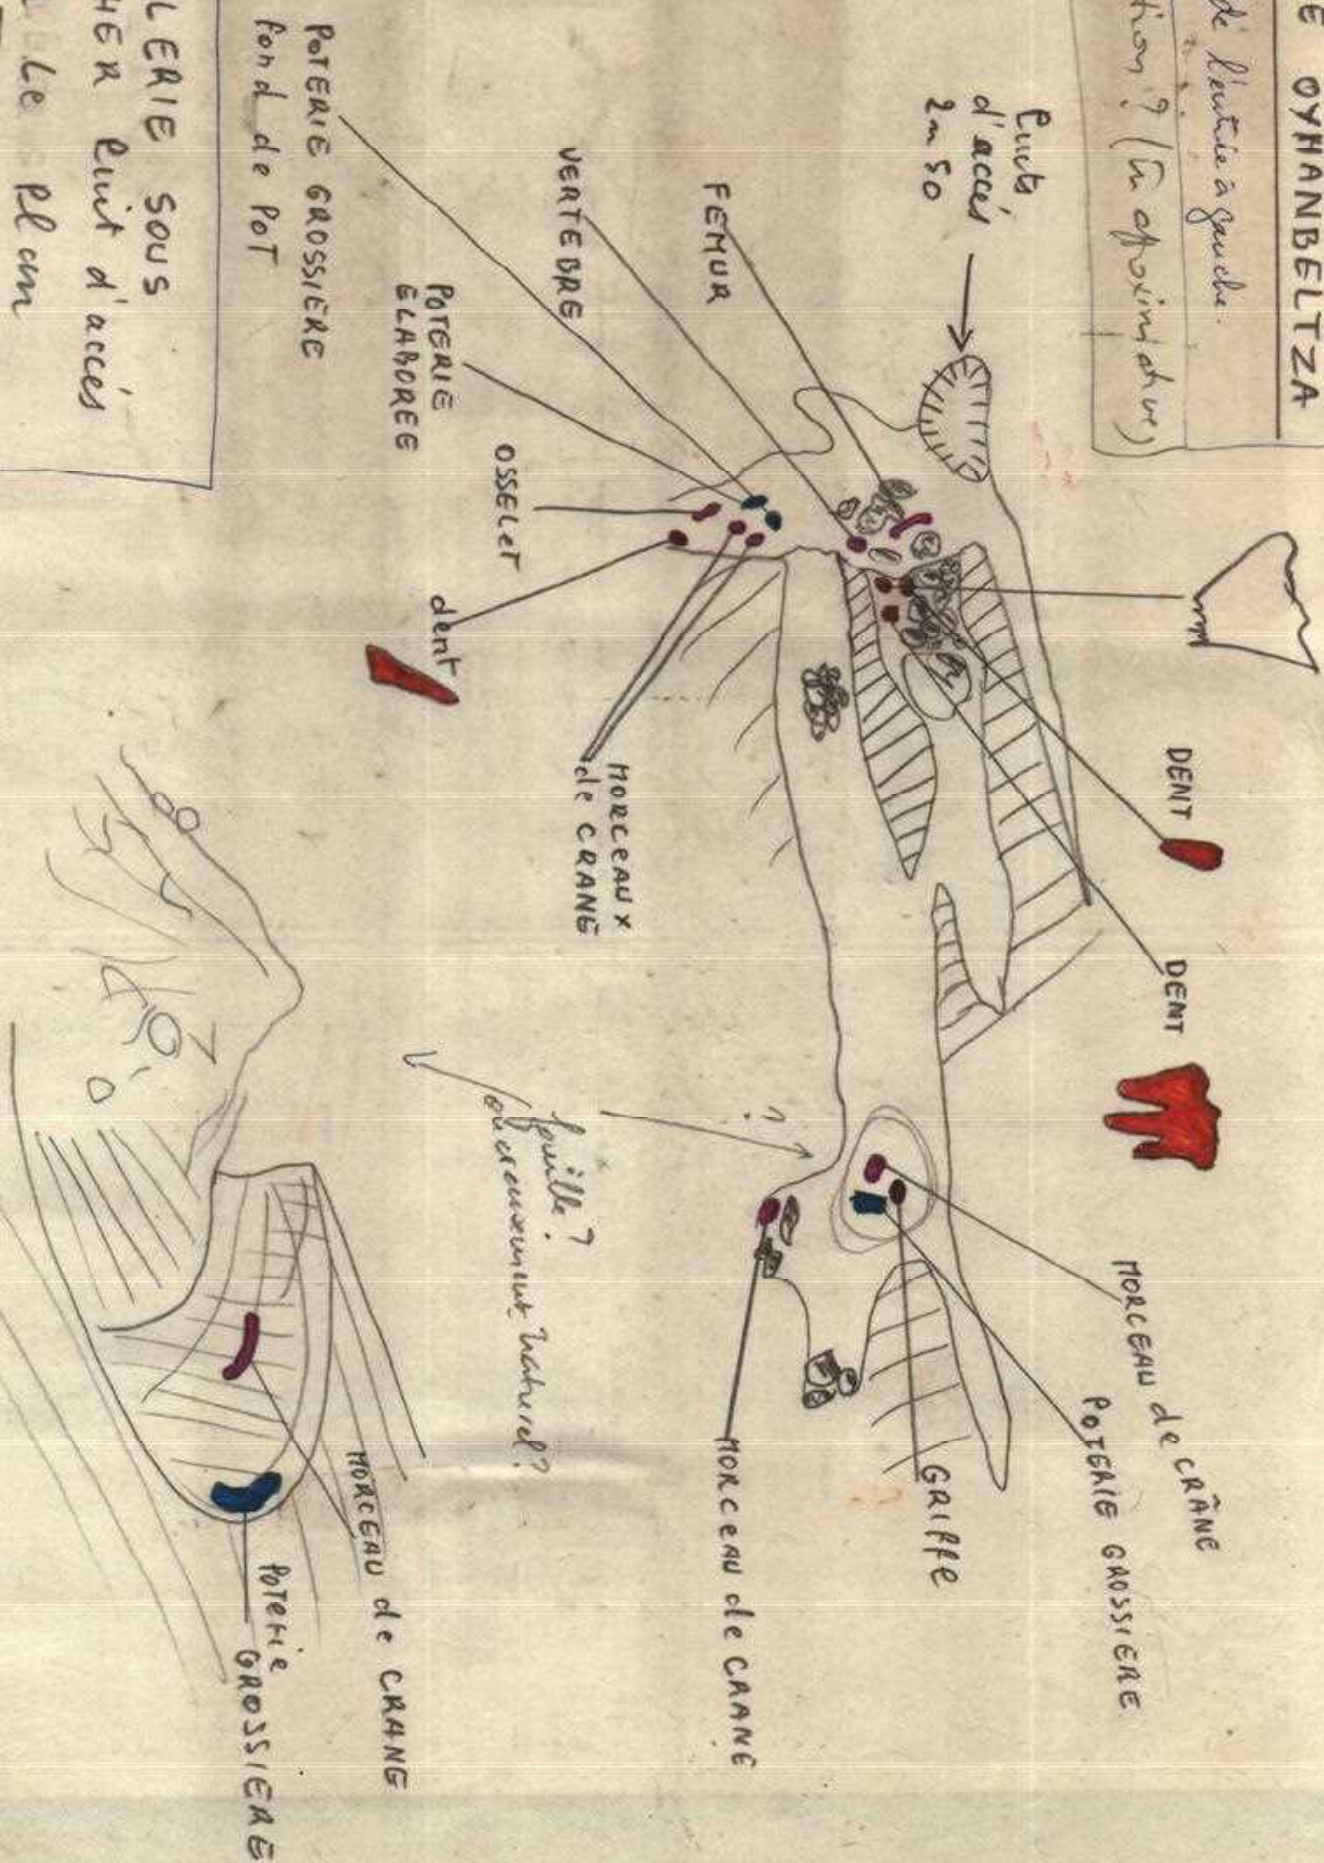


GALERIE SOUS
DOCHER Eut d'accès
SUA Le Plan

le
de
Rocher

A horizontal number line with arrows at both ends. It has three major tick marks labeled 0, 1, and 2. A smaller tick mark is located between 0 and 1, and is labeled $\frac{1}{50}$.

PLAN

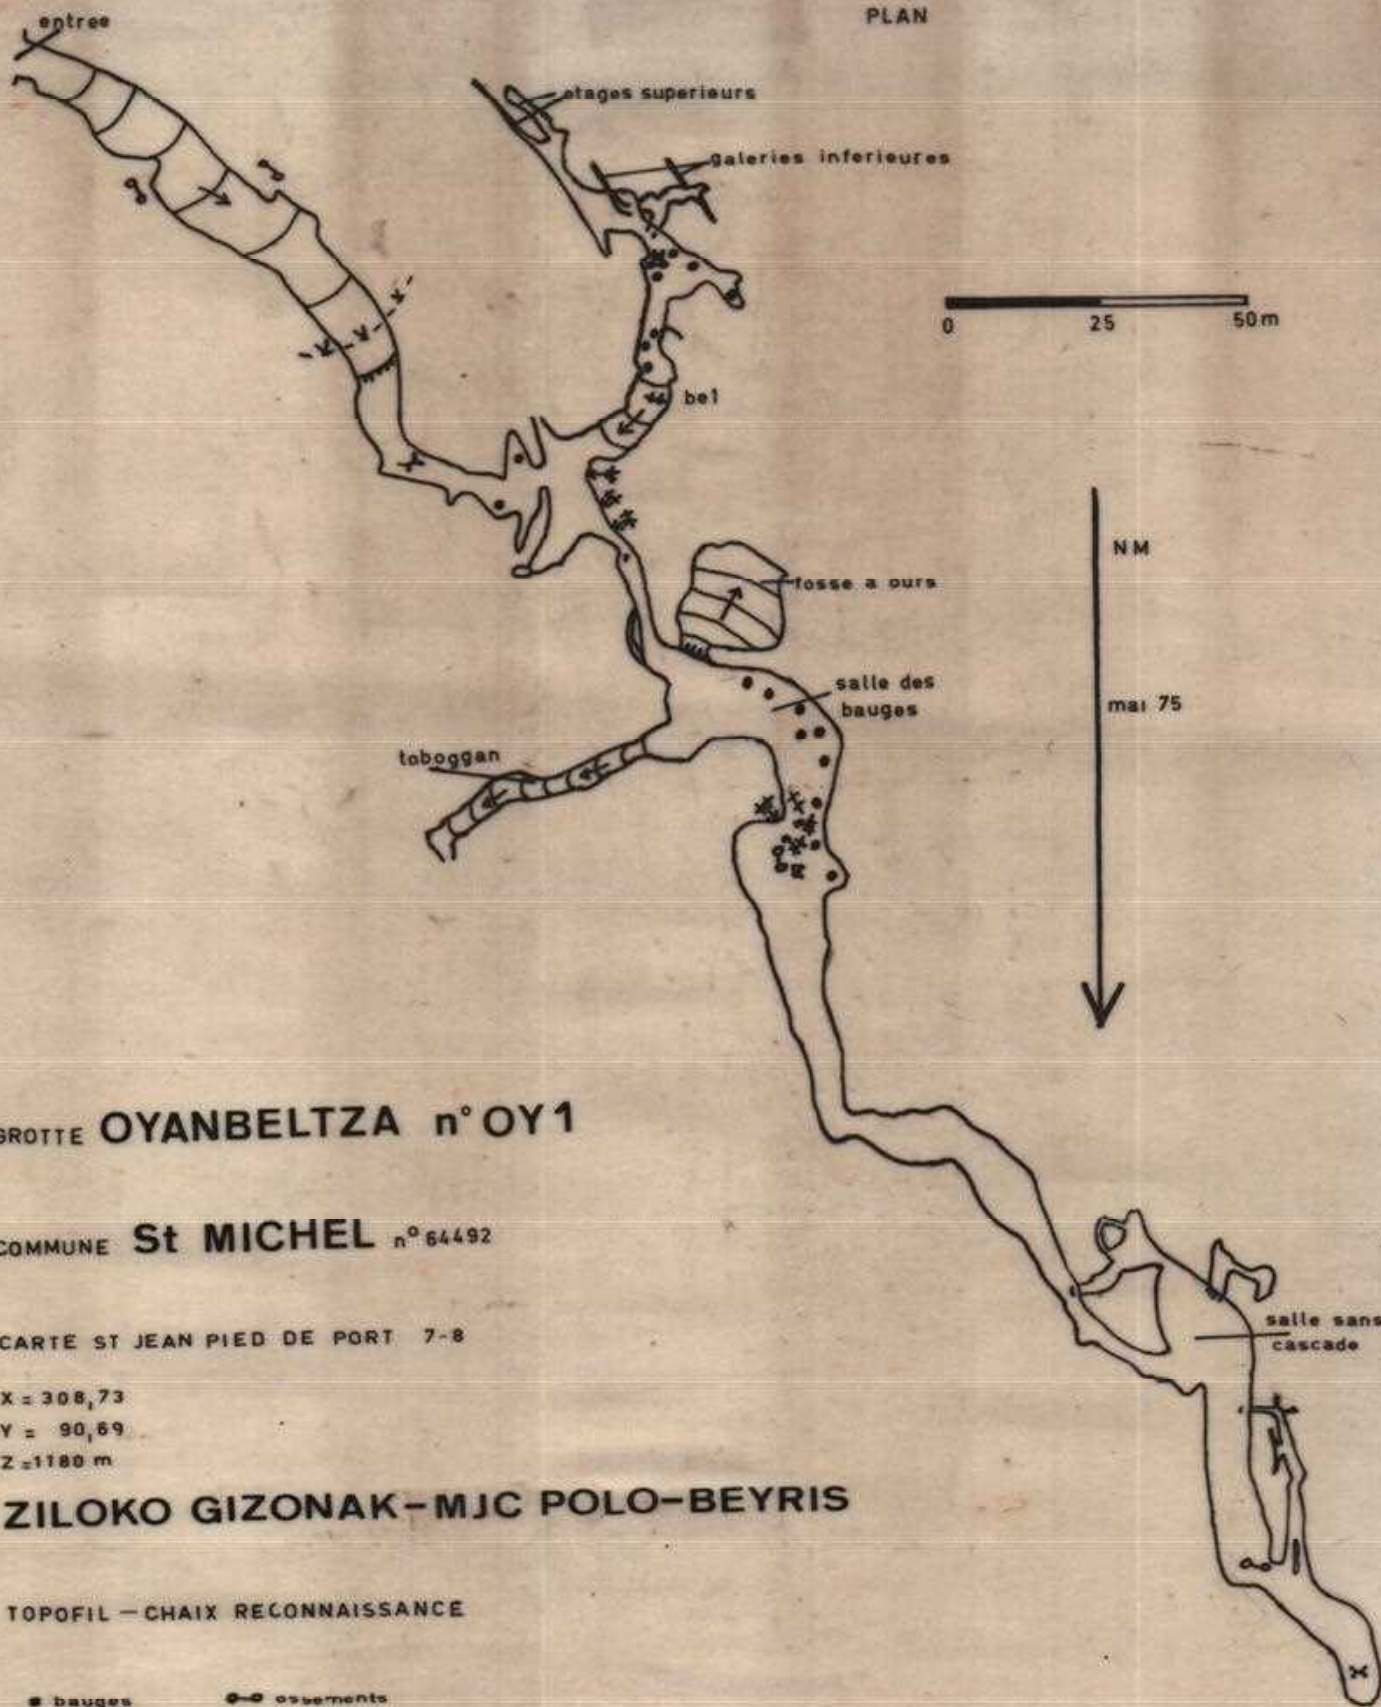

GROTTE **OYANBELTZA** n° OY1

COMMUNE **St MICHEL** n° 64492

CARTE ST JEAN PIED DE PORT 7-8

X = 308,73

Y = 90,69

Z = 1180 m

ZILOKO GIZONAK - MJC POLO-BEYRIS

TOPOFIL - CHAIX RECONNAISSANCE

• bauges

○• ossements

++ empreintes - griffades

☒ dents

Localiser les indications suivantes portées sur

~~Do1~~ - ~~Eo1~~ - ~~Bo1~~ ST - ~~Bc1~~ et ~~Bc2~~ - ~~AD1~~.

?

gr

OYANBI

cne de St Mich

carte 1/25000

X : 308,73

Y : 90,69

Z : 1180 m