

FICHER SPÉLÉOLOGIQUE DU COMITÉ SPÉLÉOLOGIQUE RÉGIONAL DE

(Indiquer à votre C.D.S. tous rectificatifs et modifications)

DOSSIER DE CAVITÉ NATURELLE / ARTIFICIELLE / ÉMERGENCE
ABRI SOUS ROCHE / PHÉNOMÈNES KARSTIQUESDénomination S.B. n° 1Synonymie Serre de Bège no 1Massif Mont. Cint - Serre de BègeRégion naturelle GaronneBassin hydrographique Vicdessos sous-bassinCommune AUZAT n°Lieu dit Serre de Bège n°Canton Vicdessos n°Arrondissement Forç n°Département n° 09

Indice classement F.F.S. par commune

09 03 02

N° départ. commune cavité

Indice classement F.F.S. par département

09 11 80

N° départ. N° cavité

peinture / plaque posée le 10/97
par BENGE / GUILLOT

Symbole

SB1

Feuille IGN

1/50000

Indice classement B.R.G.M.

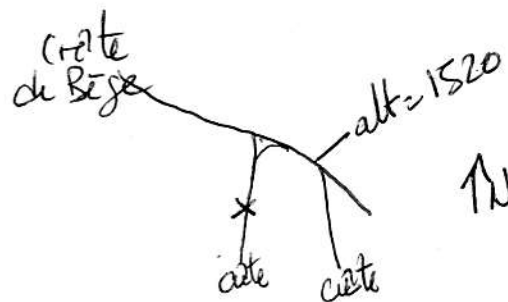
SITUATION (d'après observations directes du rédacteur / bibliographie). Intercalaire n°

Feuille IGN Vicdessos numérotation IGN 21480T N°Coordonnées Lambert (zone III) X 527,72 Y 3053,655z 1475 m

Calcul d'après carte au 1/50 000 - 1/25 000 - 1/20 000 - autre (exact - approximatif - lu)

Cavité bien ~~mal~~ située sur feuille IGN à l'échelle du 1/25000 année 92Orientation de l'entrée Dimensions de l'entrée 03 mChemin d'accès - balisé oui ~~non~~ - mode de balisage F.F.S. / autre

CROQUIS DE SITUATION

Cavité voisine ou pouvant faciliter le repérage aucune

préciser l'échelle et l'orientation

GÉOLOGIE / Carte géologique: feuille Vicdessos n° Echelle 1/5000 intercalaire(s) n°Terrain dans lequel s'ouvre la cavité (d'après carte / observation directe / bibliographie) calcaire marmorésés aptien

NATURE LITHOLOGIQUE

NIVEAU STRATIGRAPHIQUE

Observations (géologie - pétrographie - fossiles - paléontologie).

HYDROLOGIE renvoi intercalaire hydrologie n° coloration n° plongée n° pollution n° autres

En surface: l'orifice fonctionne / ne fonctionne pas - Fonctionne comme exsurgence / résurgence / perte / perte émergence / pérenne / temporaire; date

En profondeur: présence / absence de neige / de glace - date présence / absence de neige / de glace; date
présence / absence d'eau - eau courante / stagnante / laisse ou lac / conduit noyé / pérenne / temporaire; date
présence / absence d'une zone: noyée / en écoulement libre / sèche dateEn développement: proportion de la cavité active (N = zone noyée E = écoulement libre) observations effectuées en étiage
débit moyen
crue

Pérenne	Temporaire	N	E	Pérenne	Temporaire	N	E	Pérenne	Temporaire	N	E
0 à 10 %				30 à 50 %				70 à 100 %			
10 à 30 %				50 à 70 %				100 % noyée			

Possibilité de mise en charge oui / non - sur une dénivellation de m à partir de (indiquer sur plan)

DANGERS éventuels oui / non - préciser la nature exacte et les modalités

Existe / n'existe pas de mesure (T° débit - physico-chimique) - reporter oui / non sur inter. hydrologie - nature de ces mesures

Présence de pollution / nature

reporter oui / non sur inter. pollution

Système (ou réseau) auquel la cavité semble être rattachée - relation présumée / démontrée avec

Méthode utilisée - coloration / isotopes / plongée / autres

reporter oui / non sur inter. coloration

DESCRIPTION - EXPLORATIONS - KARSTOLOGIE - Mode de formation et évolution de la cavité, paléohydrologie, remplissages, etc.

Intercalaire(s) n° le plan / la coupe / figure(nt) / ne figure(nt) pas / intercalaire(s) n°

Inventeurs OULIÉ Daniel trace l'entrée explo par ceux ci-dessus.

Développement exploré

Profondeur explorée - 186 m.

Dates / auteurs

Nov. 97. G.S. Causade; BENCE; GUIBELIN; GUILLOT; FIGUEROA.

Matériel nécessaire (ou profondeur / successive des puits). voir topo jointe.

MÉTÉOROLOGIE - Cavité froide < 7° cavité chaude > 7° (moyenne sur l'année)

Intercalaire(s) n°

Fait ou a fait l'objet de mesures climatiques suivies oui / non (organisme)

Présence / absence de CO² - constant / fréquent / exceptionnel date

Présence / absence de courant d'air - faible / fort - constant / fréquent / exceptionnel

BIOLOGIE - Dates et auteurs (faune cavernicole, terrestre et aquatique, chauves-souris, observations écologiques, etc.)

Intercalaire(s) n°

INTERVENTIONS HUMAINES (archéologiques, historiques, préhistoriques, désobstruction, plongée, pollution)

Intercalaire(s) n°

OBSERVATIONS DIVERSES - Utilisation possible - Modalité d'explorations - Accidents etc.

Intercalaire(s)

Propriétaire:

à la date du

Propriétaire:

à la date du

BIBLIOGRAPHIE (auteur, date, titre de l'article, dénomination de la revue nombre de pages concernées, fascicule ou numéro, tome)

Dossier BRGM (n° - auteur - date)

Intercalaire(s) n°

NOTA. - préciser en bibliographie les abréviations utilisées dans la fiche, en indiquant le département du club mentionné.

Nom du rédacteur de la fiche GUILLOT F.

Club SSAPO

date 97

Fiche mise à jour par

date

par

C.D.S. d

date

par

date

Mise au propre de la fiche par

date